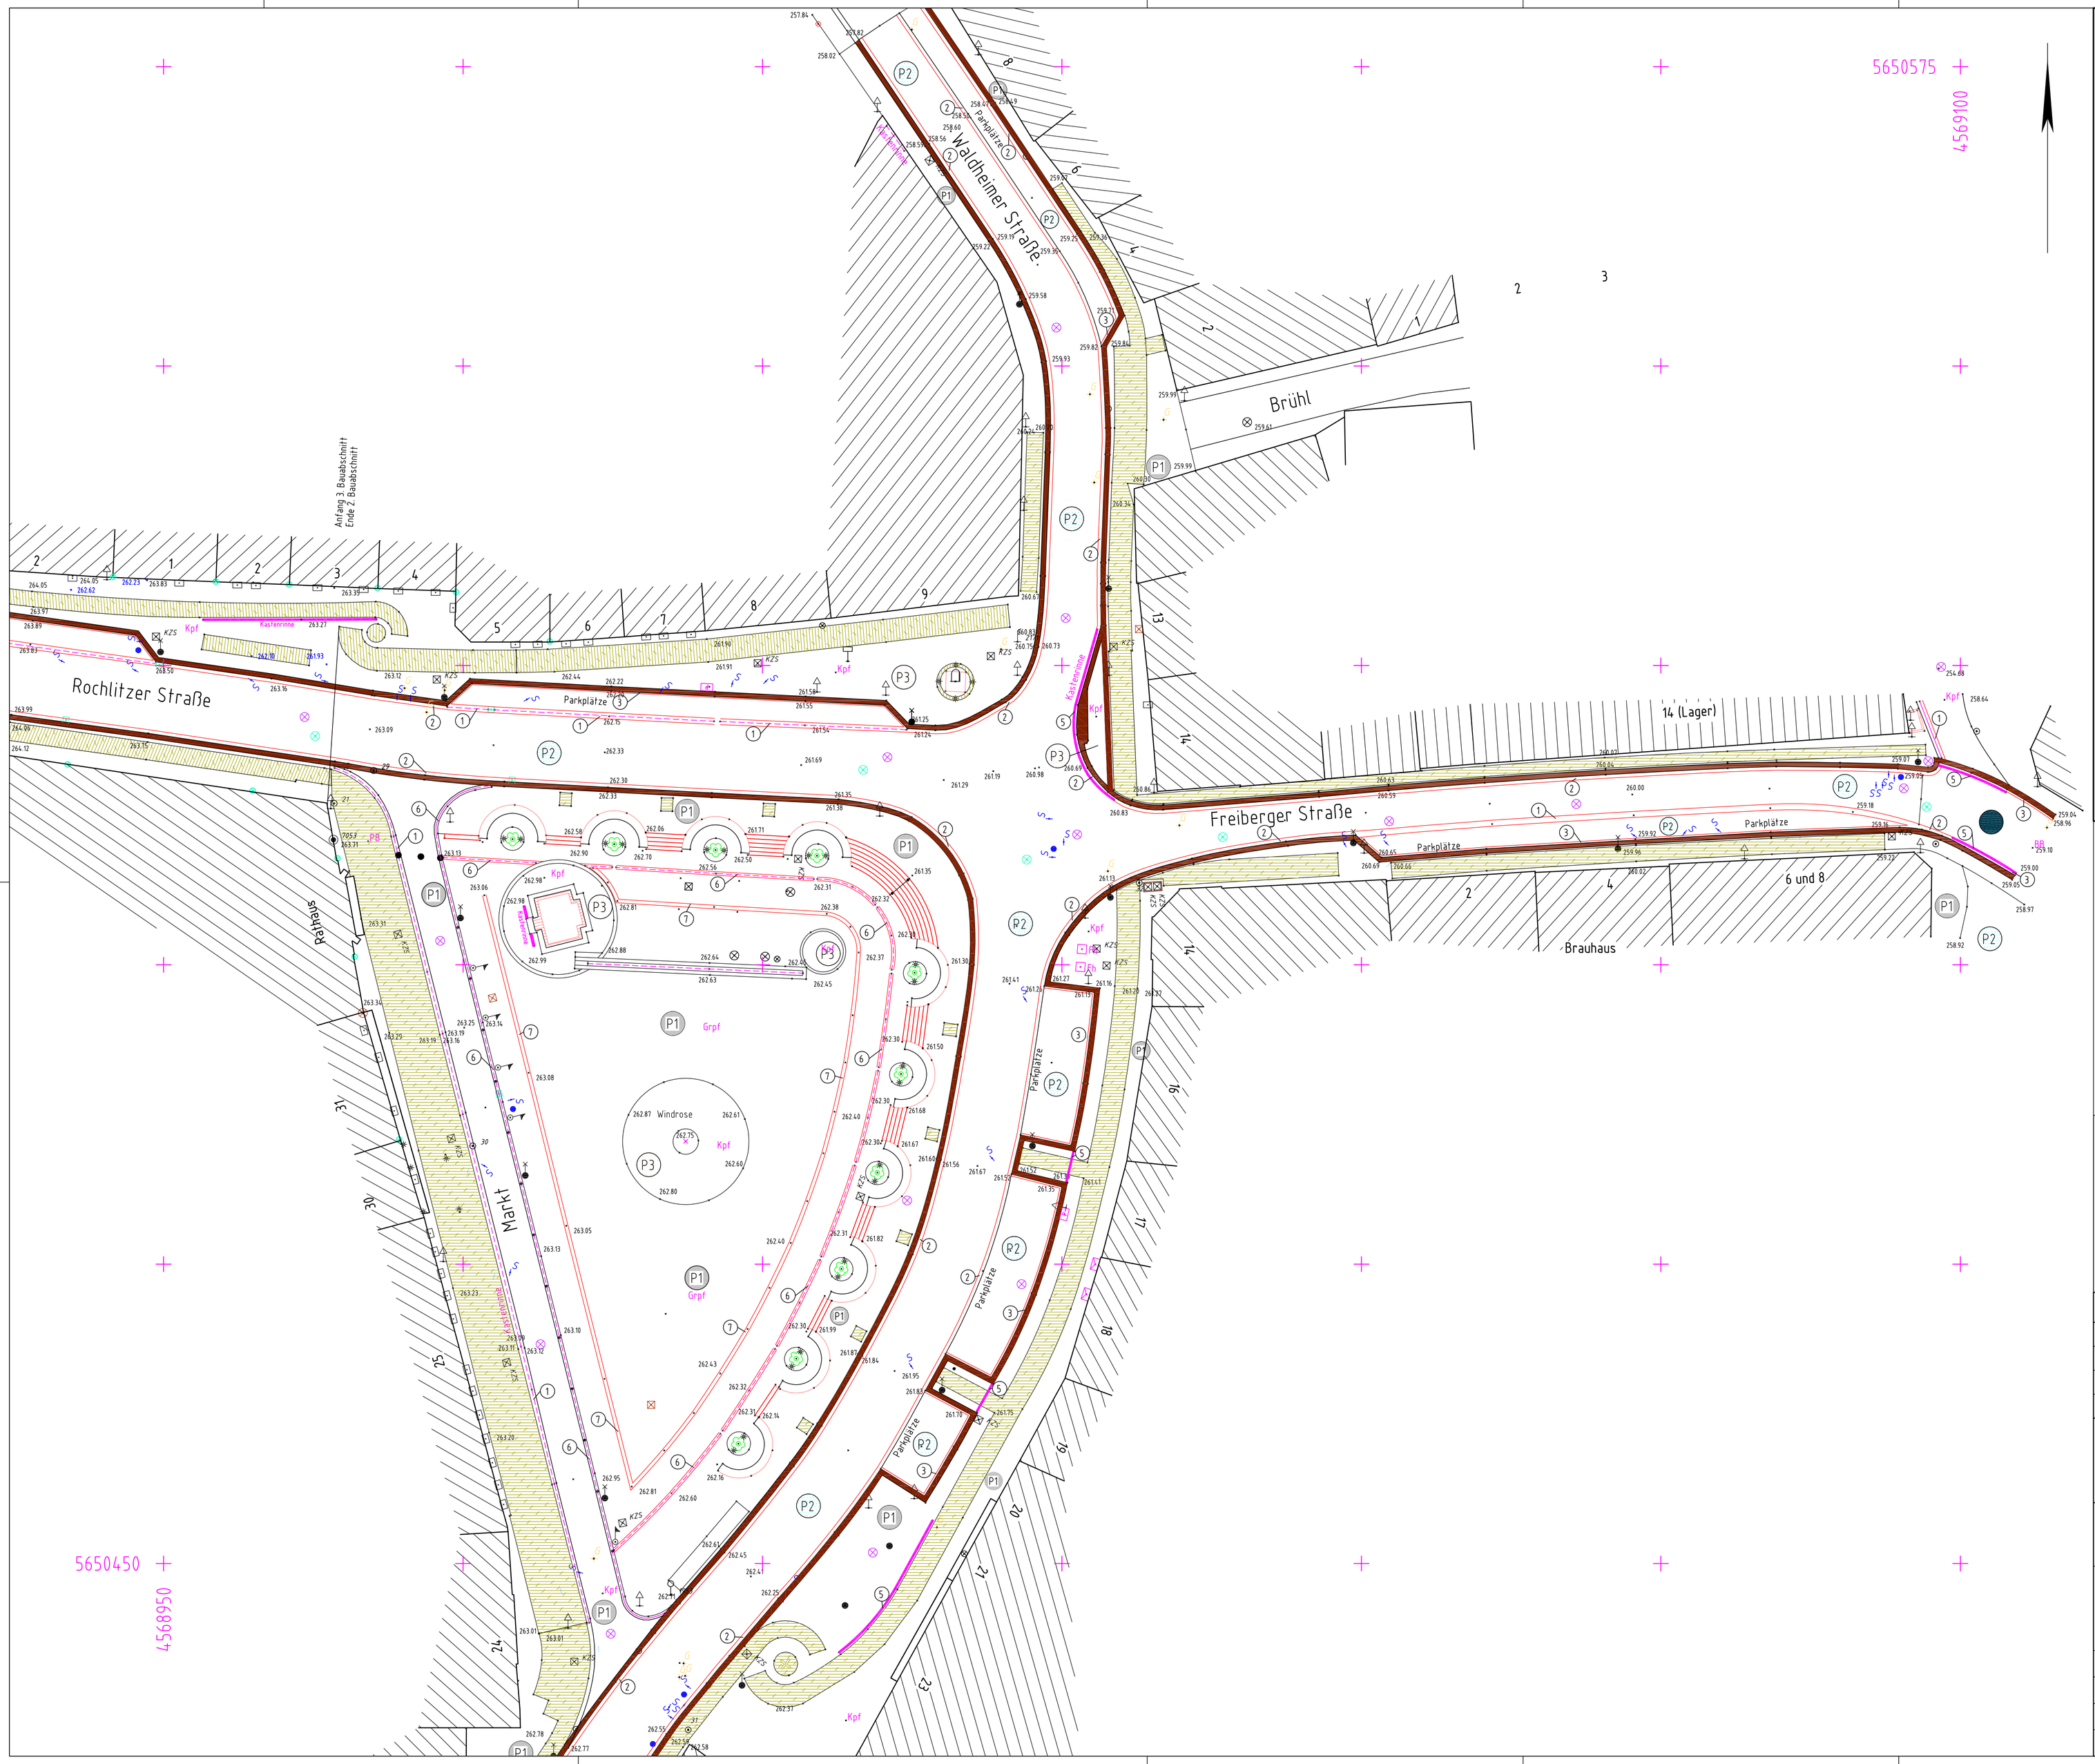

Legende

- Trigonometrischer Hochpunkt Zentrum
- Trigonometrischer Bodenpunkt Zentrum
- Aufnahmepkt.,Hauptaufnahmepkt.
- Pfeilerbolzen
- Mauerbolzen
- Polygonpunkt
- Höhenpkt m. Höhenzahl
- Grenzstein
- Grenzpunkt vermarkt
- Unterflurhydrant
- Oberflurhydrant
- Lüftungsarmatur
- Wasserschieber
- runder Schacht Trinkwasser
- eckiger Schacht Trinkwasser
- Hinweisschild Trinkwasser
- Zapfstelle Wasser
- Brunnen
- Grundwasserbeobachtungsrohr
- Kennz.Oberird. Wasserltg.
- Merkz. Wasserltg.
- runder Schacht Mischwasser
- eckiger Schacht Mischwasser
- Abwasserhebewerk Mischwasser
- Pumpschacht Mischwasser
- runder Schacht Schmutzwasser
- eckiger Schacht Schmutzwasser
- Abwasserhebewerk Schmutzwasser
- Pumpschacht Schmutzwasser
- Hinweisschild Schmutzwasser
- Schieber Schmutzwasser
- SW-Auslaufsymbol
- Klärgrube eckig
- Klärgrube rund
- runder Schacht Regenwasser
- eckiger Schacht Regenwasser
- Drainageschacht
- Hebewerk Regenwasser
- Regenfallrohr
- Strasseneinlauf
- freistehender Einlauf
- RW-Auslaufsymbol
- Merkstein Gas
- Hinweisschild Gas
- Gasschieber
- Gasregler
- Gasbehälter
- runder Schacht
- eckiger Schacht
- Gebüschreihe
- aufgemess. Laubbaum
- aufgemess. Nadelbaum
- einzelnes Gebüsch
- Grünland
- Laubwald
- Nadelwald
- Mischwald
- Oberird. E-Ltg. ausserhalb Ortslage
- Merkstein E-Leitung
- Schaltkasten
- Runder Kabelziehschacht
- Eckiger Kabelziehschacht
- Merkstein Fernmeldewesen
- Funkmast Umsetzer
- Telefonzelle
- Feuermelder
- A-Mast Holz
- A-Mast Stahlrohr
- A-Mast Stahlbeton
- Holzmast
- Leuchte auf Holzmast
- Stahlrohrmast
- Leuchte auf Stahlrohrmast
- Stahlbetonmast
- Leuchte auf Stahlbetonmast
- Stahlgittermast
- Leuchte auf Stahlgittermast
- Denkmal, Meilenstein
- Hinweistafel freistehend
- Parkscheinautomat
- Verkehrszeichen freistehend
- Wegweiser von besond. Bedeutung
- Verkehrsampel
- Haltestelle Bus
- Holmengeländer
- Schutzplanke
- Bodenleuchte
- Runder Heizschacht
- Eckiger Heizschacht

Zeichenerklärung

BB	Bitumenbelag	Kpf	Kleinpflaster
B	Beton	Gpf	Großpflaster
BP	Betonplatten	Vpf	Verbundpflaster
Grpf	Granitpflaster	PB	Plattenbelag

- P1 Natursteinpflaster (Segmentbogenverlegung)
- P2 Natursteinpflaster (Reihenverband - Großpflaster)
- P3 Natursteinpflaster (Reihenverband - Kleinpflaster)
- Bordstein (Naturstein)
- Granitplatten
- Bitumenbelag
- 1 3-Zeiler als Mulde aus Naturstein (50cm)
- 2 2-Zeiler aus Naturstein (30cm)
- 3 1-Zeiler aus Naturstein
- 4 Hochbord aus Naturstein
- 5 Kastenrinne
- 6 3-Zeiler als Mulde aus Naturstein (30cm)
- 7 3-Zeiler aus Naturstein (30cm)

Index	Ergänzungen/Veränderungen	Datum

INGENIEURBÜRO BÜCH

Bauplanung
Vermessung

Rochlitzer Straße 89
09306 Erlau

Tel.: 03727/2810 Fax: 03727/2822 E-mail: Detlef.Buech@t-online.de

Lagestatus	Höhen	Bauherr
RD 83 LS 111	HN 76 HS 150	**Stadt Mittweida** Stadtverwaltung - Bauamt Rathaus Haus 2 - Rochlitzer Straße 3 09648 Mittweida

Maßnahme

Ausbau Innenstadt Mittweida
2. BA - Markt

			Datum	Name
Zeichnung Nr.:	01	bearbeitet:	20.12.2005	Büch
Projektnummer:		gezeichnet:	20.12.2005	Seidel
		geprüft:		
Maßstab:	1:250	Darstellung	- Bestandsplan Straße- Lage- und Höhenplan Stand 10/2005	
Blattgröße:	A1			